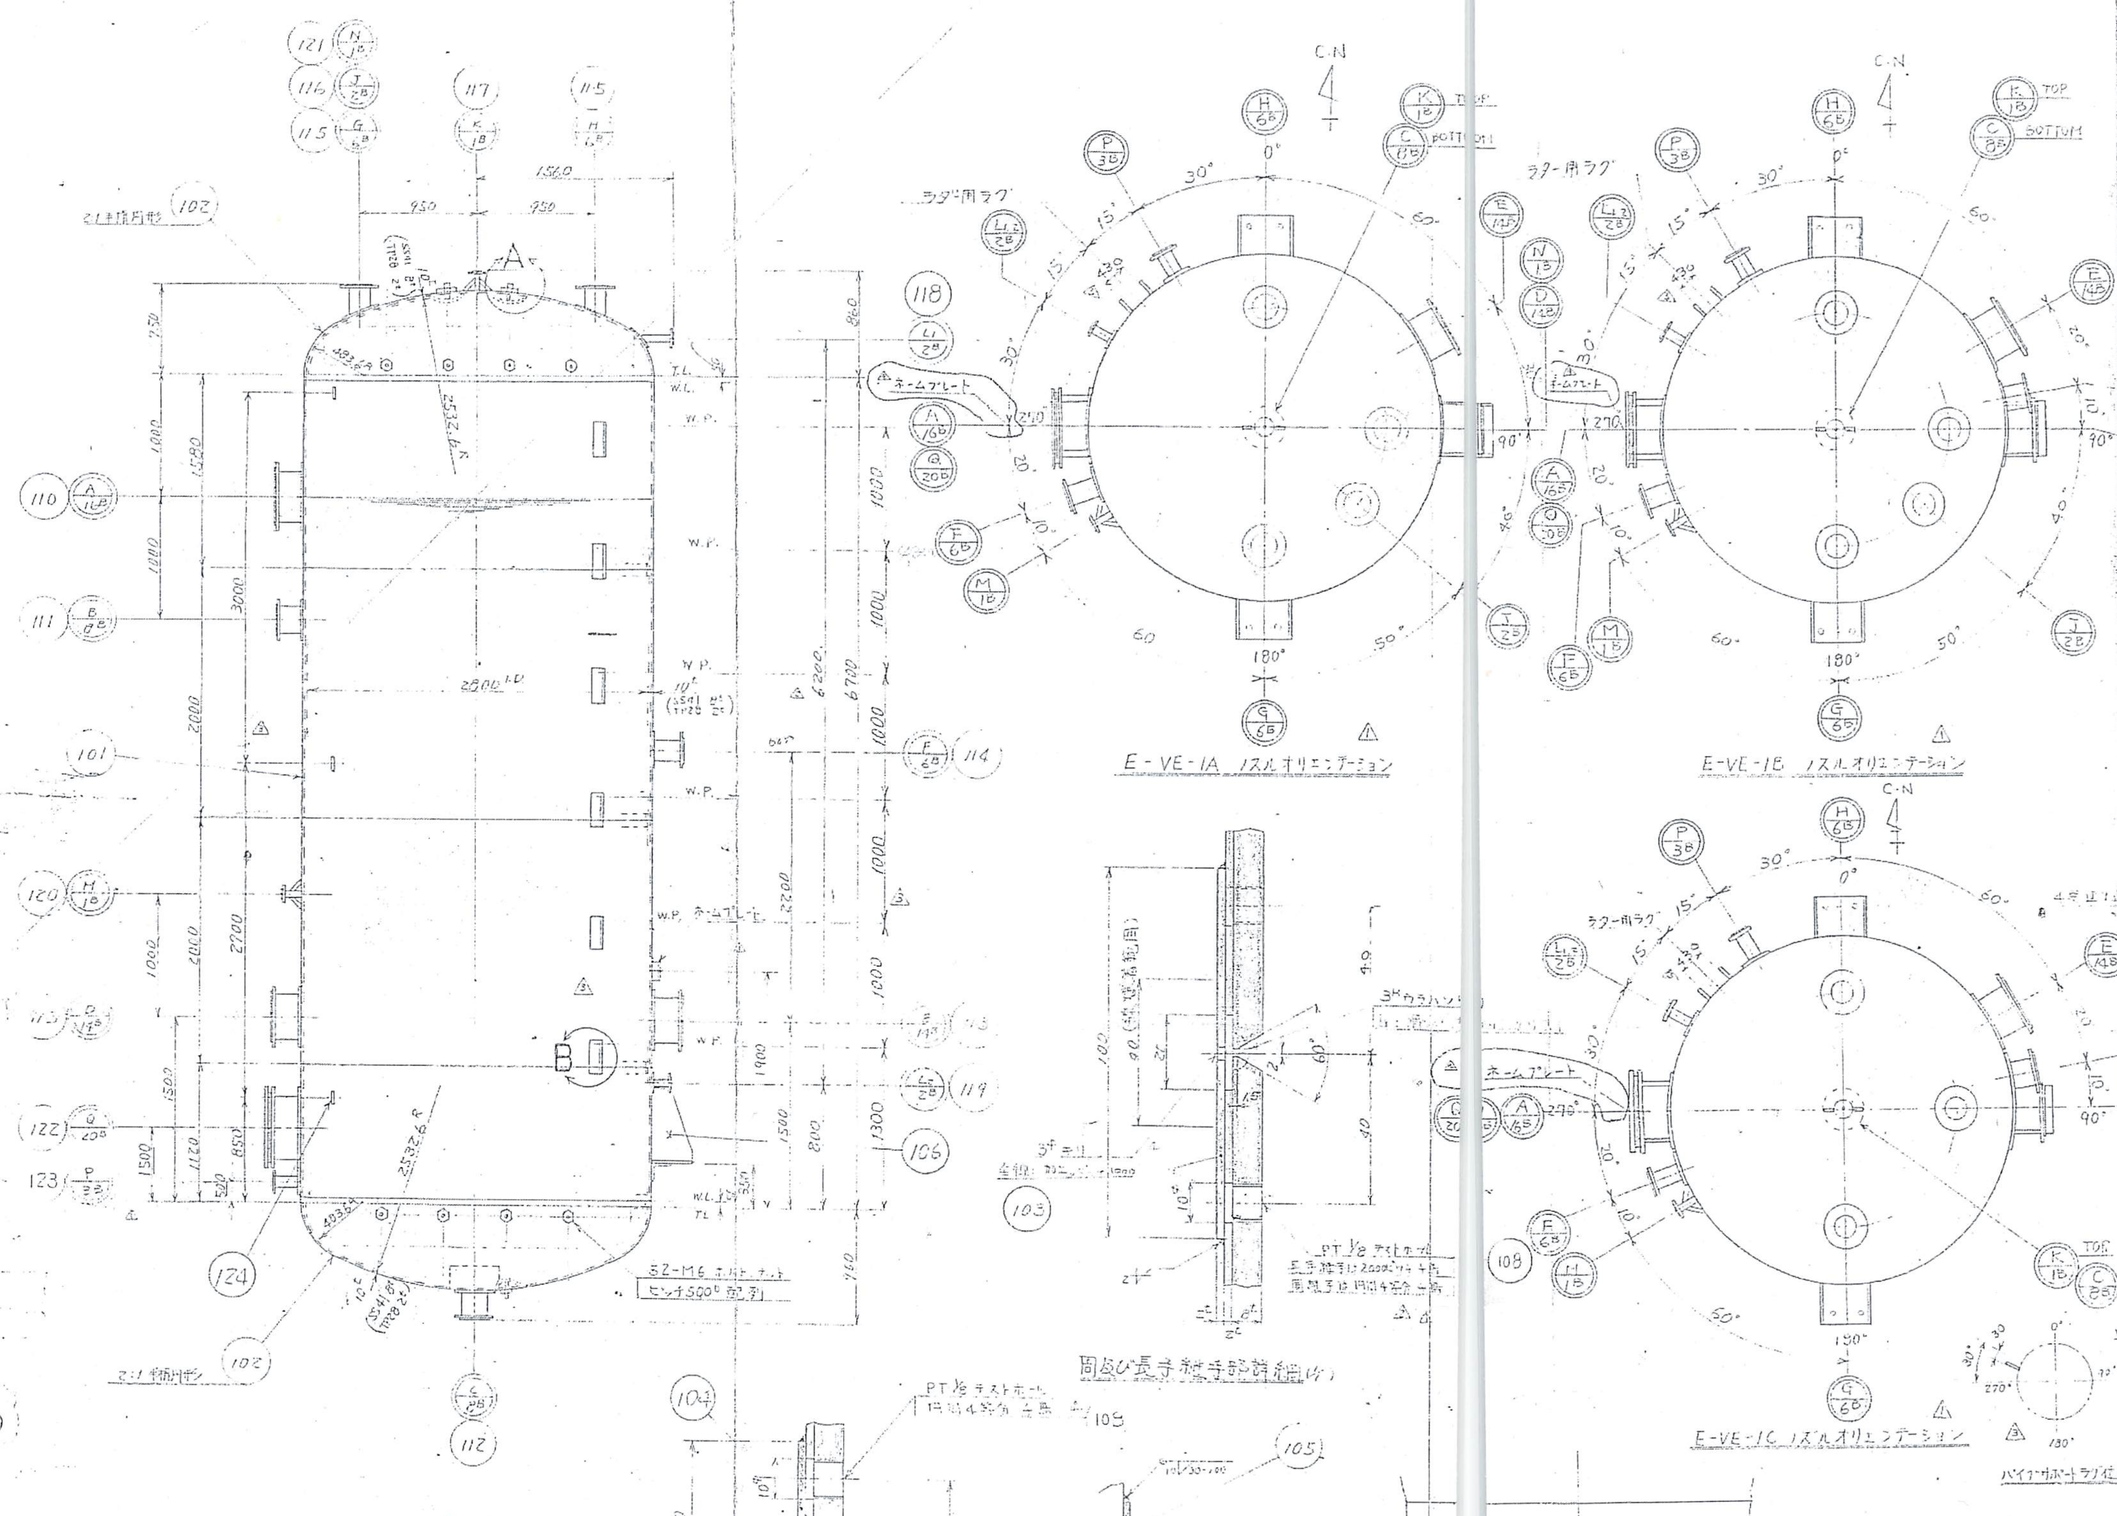

C.N
E-VE-1A ノズルオリエンテーション
E-VE-1B ノズルオリエンテーション
E-VE-1C ノズルオリエンテーション
ラダー用ラグ
ネームプレート
2800 I.D.
W.P.
T.L.
W.L.
パイプサポートラグ詳細
B部詳細 (1/10)
固め及び長手継手部詳細

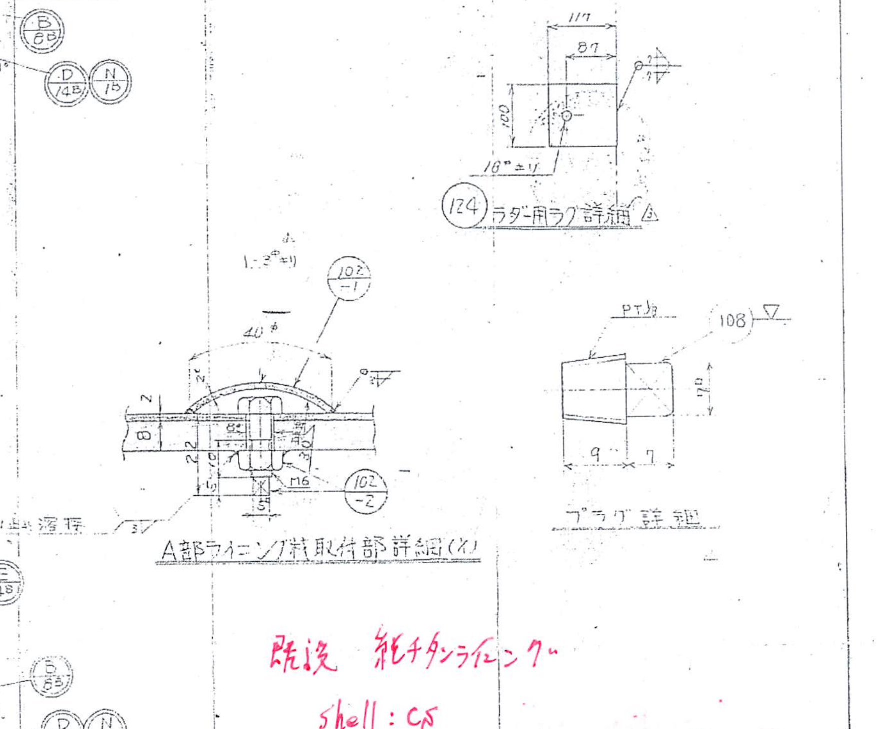

124 ラダー用ラグ詳細
A部ライニング材取付部詳細
プラグ詳細
PT 1/2

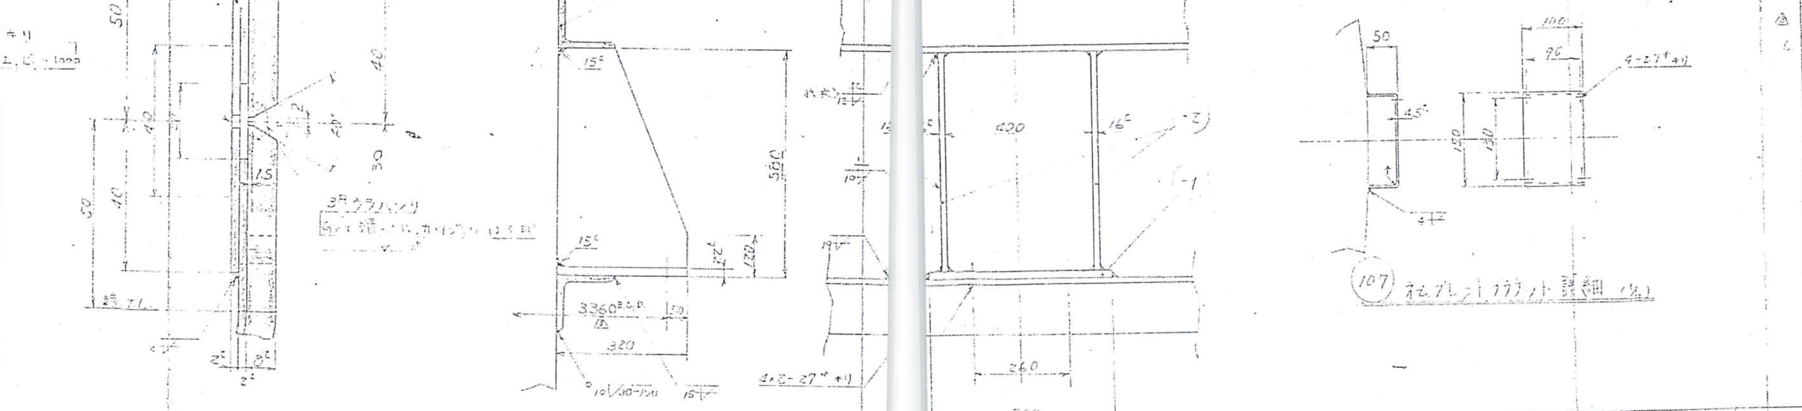

104
105
106 脚詳細
107 ネームプレートブラケット詳細 (1/5)
端・胴継手部詳細

設計条件

法規	――
内容物	
設計圧力	4.9 kg/cm²G
設計温度	50 °C
水圧試験	5.8 kg/cm²G
空圧試験	2 kg/cm²G
応力除去	なし
放射線透過	なし
継手効率	65 %
腐れ代	0 mm
保温冷	なし
容積	m³
重量 (空)	7000 kg
重量 (満)	53 600 kg

注記 Total: 3set

1) 製作数 3基分
但し 部品欄数量は1基分を示す
2) 製作に当っては SEO-P-8501 製作要領書参照のこと
3) 塗装は 耐酸ペイント [illegible]

Painting: TB1

既設 耐チタンライニング
Shell: CS

部品番号 PART NO	名称 NAME	図番 DWG NO	寸法 MAT'L SIZE	材料 MATERIAL	規格 MAT'L SPEC	1台分数量 Q'TY/SET	記事 REMARKS
124	ラダー用ラグ		9t		SS41	6	
123	P ノズル組立 Z-9413-2参照のこと					1 組	
122	Q マンホール組立 Z-9414-1参照のこと					1 組	
121	N ノズル組立					1	
120	M					1	
119	L₂					1	
118	L₁					1	
117	K					1	
116	J					1	
115	G H					2	
114	F					1	
113	D E					2	
112	C					1	
111	B					1	
110	A ノズル組立 Z-9414-1参照のこと					1 組	
109	パイプサポートラグ		9t			6	
108	プラグ		図示		SS41	30	
107	ネームプレートブラケット		4.5t			1	
-2	〃		16t		〃	8	
-1	鉄板		22t		SS41	4	
106	脚組立					4 組	
105	ガセットリング		L150×150×12		SS41	2	
104	当板		2t		TP28	2	
103	当板		2t		TP28	3	
-2	ロ ″		M6×		SS41	104	
-1	キャップ		2t		TP28	104	
102	鏡板		8t	(爆発圧着)	SS41 TP28	2	2:1半楕円
101	胴板		8t 2t	(爆発圧着)	SS41 TP28	1	

訂号 CHG SENT	年月日 DATE	記事 NOTE	実施 APPLICATION	作成および点検 DRAWN & CHECKED	承認 APPROVED
4	45.3.9	ネームプレート位置決定	訂正-7	S.Horiuchi O.Uchida	K.
3	44.11.24	ラダーラグ追加 パイプサポート追加 L₁-L₂両寸法決定	訂正交換	S.Horiuchi O.Uchida	
2	44.10.27	設計圧力変更 ノズルオリエンテーション決定	訂正変更	S.Horiuchi	
1	44.10.17	Pノズル追加 取付位置変更		K.S. O.Uchida	

承認 APPROVED	寸度 SCALE 1/30	新明和工業株式會社 SHIN MEIWA INDUSTRY CO., LTD.
点検 CHECKED	組立図番 NEXT ASSEMBLY	名称 /TITLE ECH-PLANT RECYCLE DRUM (E-VE-1 A B C) 本体組立及び詳細図
作成 DRAWN	連絡 LIAISON O.Uchida	工事番号 W/O NO. 1212
		図番 DRAWING NO. Z-9415-0
		訂号 CHG 4
		注文主 CUSTOMER DG-1

SHINMEIWA INDUSTRY CO., LTD. ISSUED MAR 25 1970 No. 5541 ENG. DEPT.

JOB No 5401

TP28 スリーブ+SS41 9t. 3φキリ
38

	名称	呼径	数量	ノズル	フランジ	備考
Q	マンホール	20B	1	TP28 [illegible] SS41 9t	JPI #60 SS41/Ti	ヒンジ付
P	L.C	3B	1	Sch40 STPG 38	JIS10K SoRF SS41/Ti	
N	液入口	1B	1	Sch80 STPG 38	JIS10K SoRF SS41/Ti	リブ付
M	Th	1B	1	Sch80 STPG 38		リブ付
L1-2	LC及LG	2B	2	Sch40 STPG 38		
K	ベント	1B	1	Sch80 STPG 38		リブ付
J	バランス	2B	1	Sch40 STPG 38		1A, 1C のみ
H	エアー出口	6B	1			
G	エアー入口	6B	1			
F	I.W. 入口	6B	1			
E	液出口	14B	1			
D	〃	14B	1			
C	液出口	8B	1			
B	液入口	8B	1			1B, 1C のみ
A	液入口	16B	1	Sch40 STPG 38	JIS10K SoRF SS41/Ti	

ノズル表

38
SS41/Ti

注 1) ノズル回りの本体（SS板＋チタン板）にはシール用穴 4ヶを加工する。本図参照 ノズル図参照のこと

ライニング材溶接、溶接個所は本図によるが要領、詳細はZ-9414-2参照のこと。（本図のすべてのノズルに適用）

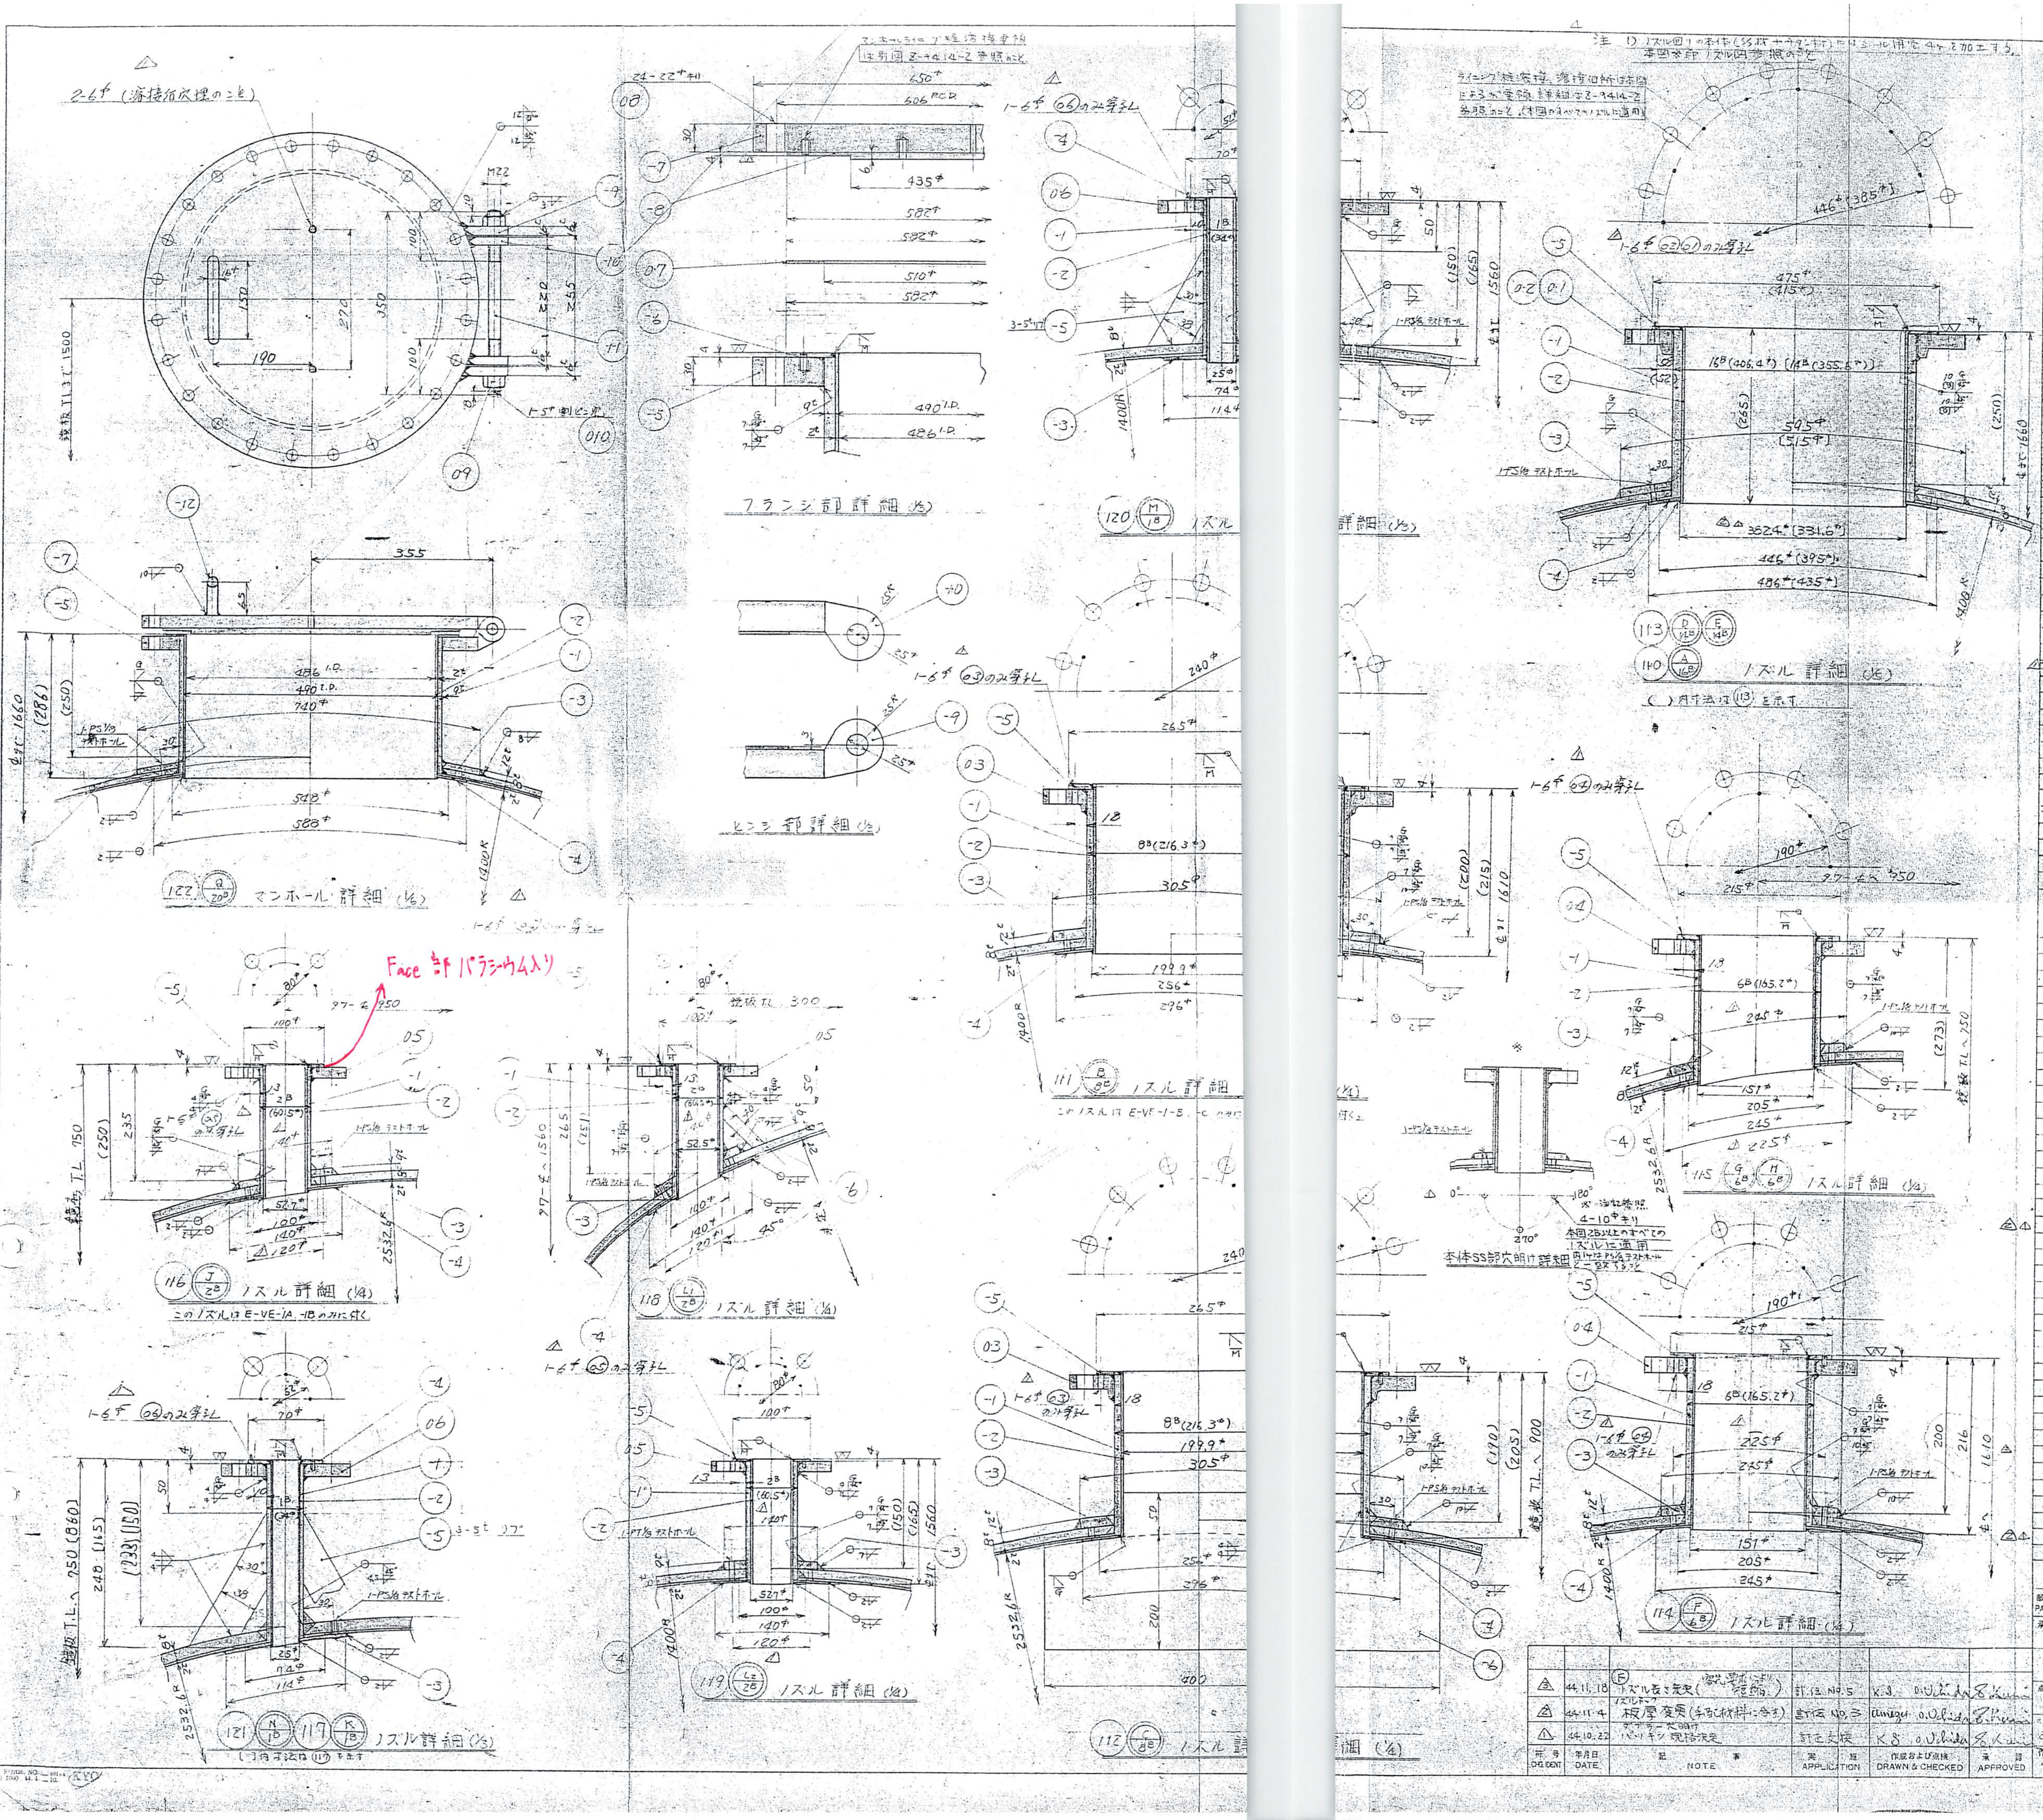

部品番号 PART NO.	名称 NAME	図番 DWG NO.	寸度 MAT'L SIZE	材質 MATERIAL	規格 MAT'L SPEC	1台分数量 Q'TY/SET	記事 REMARKS
010	割ピン		5φx35ℓ		SWRM3	1	
09	N.W		M22		SS41	2組	
08	スタッドB+2N		M20x120（全ネジ）		SS41	28組	内予ビ 4組
07	パッキン		3t x 532φ/510φ		V#7031	3	内予ビ 2 △
06	フランジ		JIS10K FF SO 1B		SS41	3	
05	〃		JIS10K FF SO 2B		〃	3	
04	〃		JIS10K FF SO 6B		〃	3	
03	〃		JIS10K FF SO 8B		〃	2	
02	〃		JIS10K FF SO 14B		〃	2	
01	フランジ		JIS10K FF SO 16B		SS41	1	
-12	把手		16φ		SS41	1	
-11	ヒンジボルト		M22x図示		〃	1	
-10	ヒンジ		16t		〃	2	
-9	ヒンジ		16t		SS41	2	
-8	ライニング		6t		TP-28	1	
-7	蓋板		32t		SS41	1	
-6	ライニング		6t		TP-28	1	
-5	フランジ		32t		SS41	1	
-4	当板		2t		TP-28	1	
-3	補強板		12t		SS41	1	
-2	スリーブ		2t		TP-28	1	
-1	ネック		9t		STPG38	1	
122	Q マンホール組立					1組	
-5	リブ		FB38x5t		SS41	3	
-4	ライニング		6t		TP-28	1	
-3	当板		2t		TP-28	1	
-2	スリーブ		2t		TP-28	1	
-1	ネック		1B x sch80		STPG38	1	
121	N ノズル組立					1組	
-5	リブ		FB38x5t		SS41	3	
-4	ライニング		6t		TP-28	1	
-3	当板		2t		TP-28	1	
-2	スリーブ		2t		TP-28	1	
-1	ネック		1B x sch80		STPG38	1	
120	M ノズル組立					1組	
-5	ライニング		6t		TP-28	1	
-4	当板		2t		TP-28	1	
-3	補強板		9t		SS41	1	
-2	スリーブ		2t		TP-28	1	
-1	ネック		2B x sch40		STPG38	1	
119	L2 ノズル組立					1組	
△ -5	~~リブ~~ ライニング		~~FB38x5t~~ 6t		~~SS41~~ TP-28	1	
-4	当板		2t		TP-28	1	
-3	補強板		9t		SS41	1	
-2	スリーブ		2t		TP-28	1	
-1	ネック		2B x sch40		STPG38	1	
118	L1 ノズル組立					1組	
-5	リブ		FB38x5t		SS41	3	
-4	ライニング		6t		TP-28	1	
-3	当板		2t		TP-28	1	
-2	スリーブ		2t		TP-28	1	
-1	ネック		1B x sch80		STPG38	1	
117	K ノズル組立					1組	
-5	ライニング		6t		TP-28	1	
-4	当板		2t		TP-28	1	
-3	補強板		9t		SS41	1	
-2	スリーブ		2t		TP-28	1	
-1	ネック		2B x sch40		STPG38	1	
116	J ノズル組立					1組	
-5	ライニング		6t		TP-28	2	
-4	当板		2t		TP-28	2	
-3	補強板		12t		SS41	2	
-2	スリーブ		2t		TP-28	2	
-1	ネック		6B x sch40		STPG38	2	
115	G.H. ノズル組立					2組	
-5	ライニング		6t		TP-28	1	
-4	当板		2t		TP-28	1	
-3	補強板		12t		SS41	1	
-2	スリーブ		2t		TP-28	1	
-1	ネック		6B x sch40		STPG38	1	
114	F ノズル組立					1組	
-5	ライニング		6t		TP-28	2	
-4	当板		2t		TP-28	2	
-3	補強板		12t		SS41	2	
-2	スリーブ		2t		TP-28	2	
△2 △ -1	ネック		12t		SS41	2	
113	D.E. ノズル組立					2組	
-6	ボルテックスブレーカー		5t		TP-28	1	
-5	ライニング		6t		〃	1	
-4	当板		2t		TP-28	1	
-3	補強板		12t		[illegible]	1	
-2	スリーブ		2t		[illegible]	1	
-1	ネック		8B x sch40		STPG38	1	
112	C ノズル組立					1組	
-5	ライニング		6t		TP-28	1	
-4	当板		2t		[illegible]	1	
-3	補強板		12t		SS41	1	
-2	スリーブ		2t		TP-28	1	
△ -1	ネック		8B x sch40		STPG38	1	
111	B ノズル組立					1組	
-5	ライニング		6t		TP-28	1	
-4	当板		2t		TP-28	1	
-3	補強板		12t		SS41	1	
-2	スリーブ		2t		TP-28	1	
△2 △ -1	ネック		12t		SS41	1	
110	A ノズル組立					1組	

SHIN MEIWA INDUSTRY CO., LTD.
ISSUED
MAR. 25. 1970
No.
ENGG. DEPT.

符号 CHG. IDENT	年月日 DATE	記事 NOTE	実施 APPLICATION	作成および点検 DRAWN & CHECKED	承認 APPROVED
△3	44.11.18	(F) ノズル長さ決定（容器要求により短縮）	訂伝 No.5	K.S. O.Uchida	S.Kumi
△2	44.11.4	ノズルネック 板厚変更（手配材料に合す）	訂伝 No.3	Umezu O.Uchida	S.Kumi
△1	44.10.22	タブラー穴明け パッキン規格決定	訂正文検	K.S. O.Uchida	S.Kumi

承認 APPROVED

点検 CHECKED 9.19.'69 O.Uchida

作成 DRAWN 9.18.'69

寸度 SCALE

組立図番 NEXT ASSEMBLY Z-9413-0

新明和工業株式會社
SHIN MEIWA INDUSTRY CO., LTD.

注文主 CUSTOMER

名称 TITLE
ECH-PLANT
RECYCLE DRUM (E-VE-1A.B.C)
ノズル詳細図

連絡 LIAISON O.Uchida

工事番号 W/O NO. 1212

図番 DRAWING NO. Z-9413-1

訂符 CHG △3

配布
承認用
大営
東営
営業
工務
購買
工作
生管
設計

JOB NO. 5401